

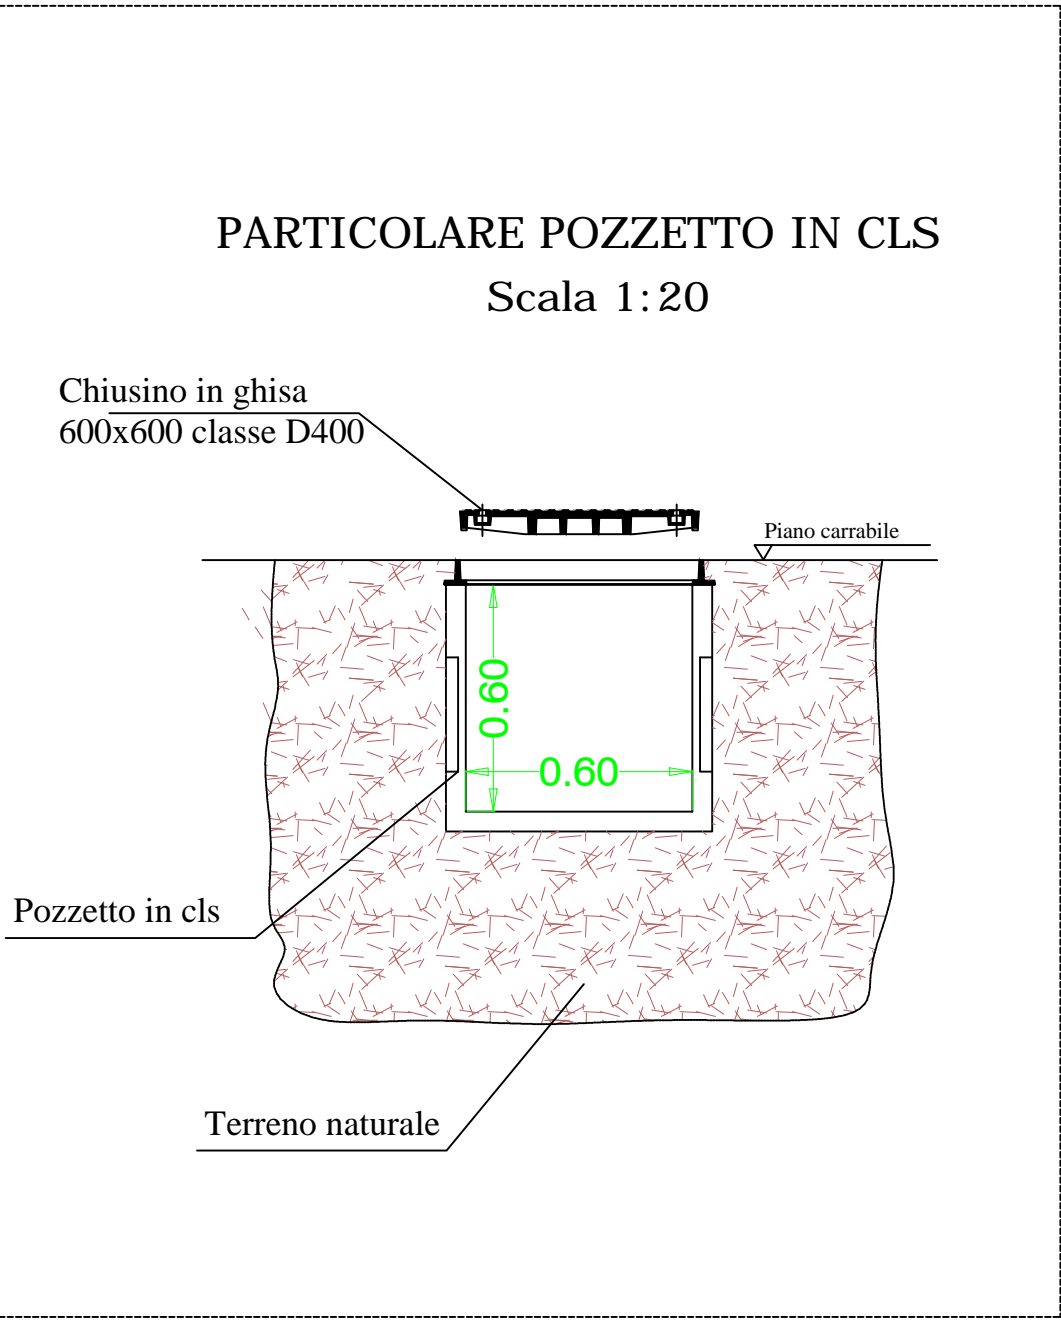


ATO

 

LEGENDA

- QUADRO ELETTRICO IN PROGETTO
- POZZETTO LINEA POTENZA IN PROGETTO
- POZZETTO LINEA DATI IN PROGETTO
- PERCORSO CAVIDOTTI E TUBAZIONI POTENZA IN PROGETTO
- PERCORSO CAVIDOTTI DATI IN PROGETTO
- PERCORSO CAVIDOTTI MT

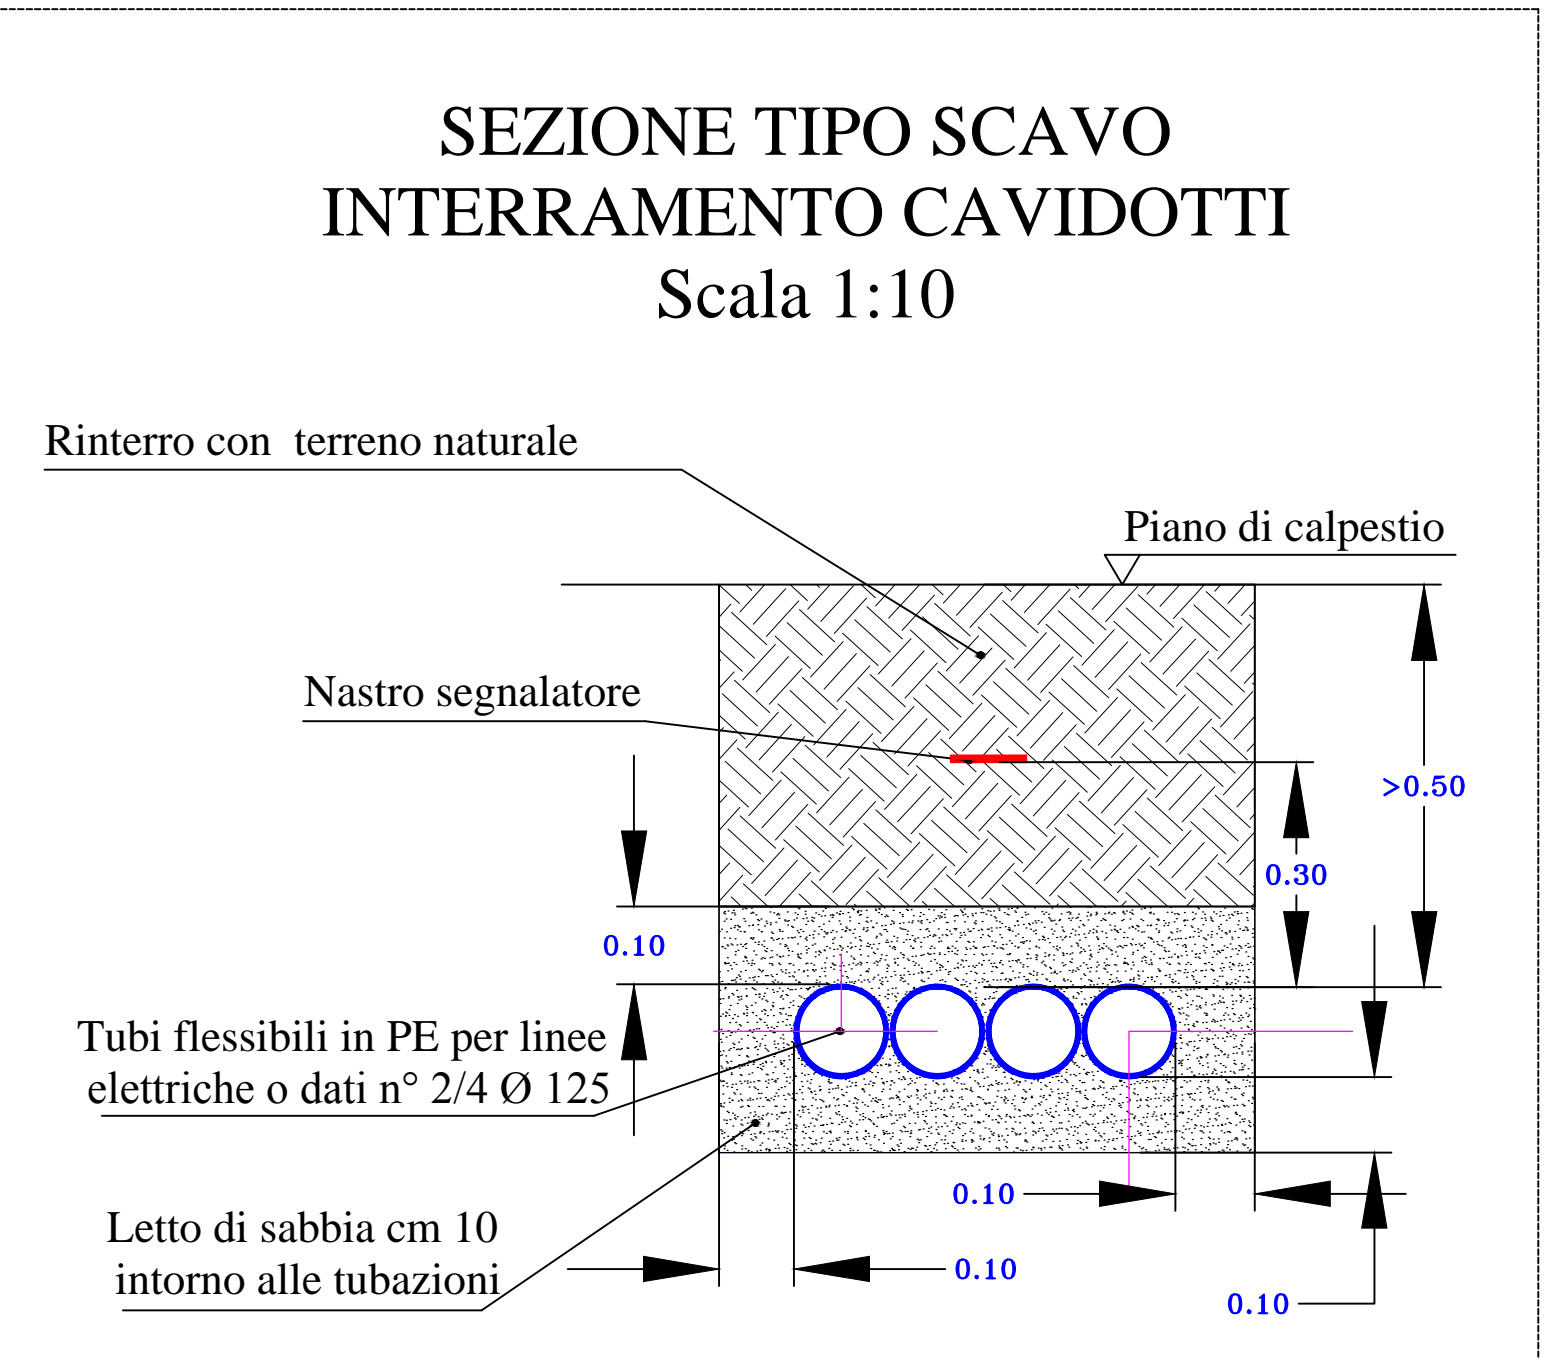

Visto per presa visione
Collaudo Tecnico Funzionale (CTF)
Ing. Maria Grazia Vitellino

COMUNE DI S. BASILIO - CA
SARDINIA RADIO TELESCOPE
INAF - OAC
OSSERVATORIO ASTRONOMICO DI CAGLIARI

Infrastrutture
Edilizie ed Impianti Tecnologici
per il Grande Radiotelescopio SRT

TAVOLA
ELO2

PLANIMETRIA CAVIDOTTI

SCALA 1:250

PLANIMETRIA AS BUILT

L'IMPRESA ESECUTRICE
TEICOM COSTRUZIONI GENERALI SRL

Responsabile del procedimento
Dott. Ignazio Porceddu

Data:
NOVEMBRE 2014
aggiornamento: